


2893

Условные обозначения.

№№ п/п	Наименование	Проект	Сущест.
1	Бытовая канализация самотечная	— К1 —	
2	Бытовая канализация напорная	— К1Н —	
3	Дренаж	— Д —	
4	Колодец на сети	— К1 —	
5	Колодец-гаситель напора	— К1Г —	
6	Канализационная насосная станция	— КНС-1 —	
7	Газопровод низкого давления	— Г КС —	
8	Электрокабель	— 0.4 кВ —	

Схема расположения листов

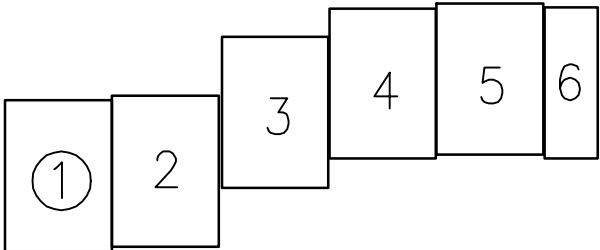

Организация:	000 "Предприятие" Строй-Сигма-Сервис"
Объект:	Московская обл., Красногорский муниципальный район, г.п. Нахадино, СНТ "Березка". Наружные сети канализации (внутриплощадочные)
Исполнительная схема канализации .	Должность: Факультет: Дата: Подпись:
План	Директор: Силкин 11.2015г.
(лист 1)	Инженер: Фамеева 11.2015г.