


М 1:500 по горизонтали
1:100 по вертикали

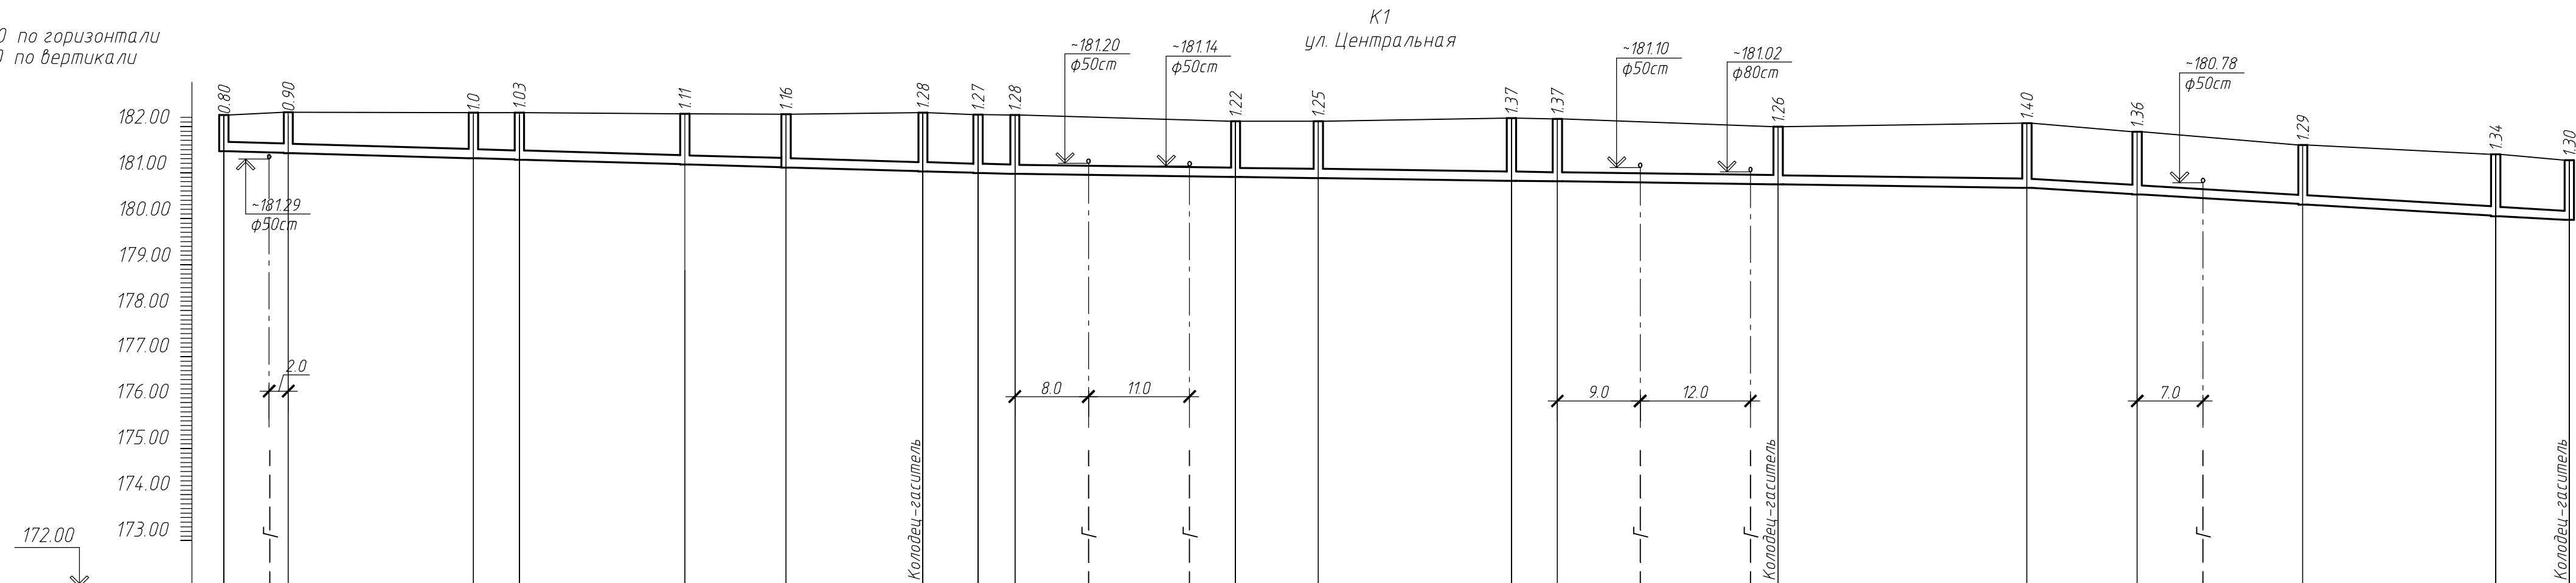

Отметка лотка или низа трубы	181.46	181.42	181.30	181.27	181.17	181.11	181.02	180.99	180.97	180.90	180.87	180.81	180.80	180.74	180.67	180.53	180.31	180.06	179.97			
Проектная отметка земли	182.25	182.31	182.30	182.30	182.28	182.27	182.30	182.26	182.25	182.12	182.12	182.18	182.17	182.00	182.07	181.89	181.60	181.40	181.27			
Натурная отметка земли	182.25	182.31	182.30	182.30	182.28	182.27	182.30	182.26	182.25	182.12	182.12	182.18	182.17	182.00	182.07	181.89	181.60	181.40	181.27			
Обозначение трубы и тип изоляции		Труба канализационная раструбная ПВХ Ø200х3.9 ТУ 6-19-307-86																				
Основание		естественное, песчаная подготовка толщ. 10см																				
Длина \ Уклон	86.0	0.0057							110.0	0.0027							59.0	0.012				
Расстояние	7.0	20.0	5.0	18.0	11.0	15.0	6.0	4.0	24.0	9.0	21.0	5.0	24.0	27.0	12.0	18.0	21.0	8.0				
Номер колодца, точки, угла поворота	1	2	3	4	5	6	КГ-7		8	9	10	11	12	13	КГ-14		15	16	17	18	КГ-19	

Организация:	ООО " Предприятие " Строй- Сигма- Сервис"				
Объект:	Московская обл., Красногорский муниципальный район, г.п. Нахабино, СНТ "Березка". Наружные сети канализации (внутриплощадочные)				
Исполнительная схема канализации. Профиль К1 ул.Центральная от кол.1 до КГ -19 лист 7	Должность	Фамилия	Дата	Подпись	
	Директор	Сулкин	11.2015г		
	Инженер	Фатеева	11.2015г	<i>Фатеева</i>	