



М 1:500 по горизонтали
1:100 по вертикали

К1, К1Н
ул. Зеленая (север)

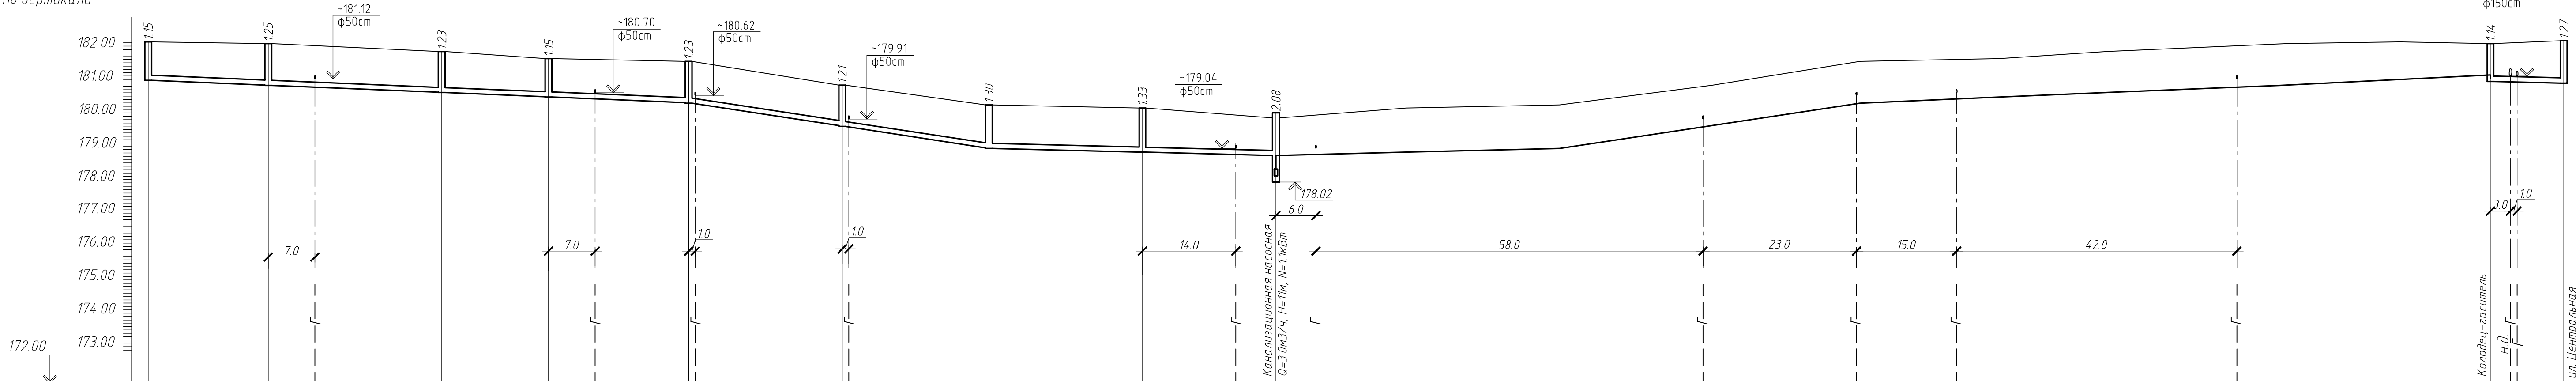

Отметка лотка или низа трубы	181.08	180.93	180.71	180.58	180.41	179.72	179.04	178.92	178.82		181.24	181.04	180.99
Проектная отметка земли	182.23	182.18	181.94	181.73	181.64	180.93	180.34	180.25	179.95		182.18		182.26
Натурная отметка земли	182.23	182.18	181.94	181.73	181.64	180.93	180.34	180.25	179.95		182.18		182.26
Обозначение трубы и тип изоляции	Труба канализационная раструбная ПВХ Ø160х4.0 ТУ 6-19-307-86 про-во "Агригазполимер".									2 трубы напорные из полиэтилена ПЭ 80 SDR21 PN 6.3 Ø63х3.0 тип "С" с маркировкой "техническая" ГОСТ 18599-2001.			Труба ПВХ Ø160х4.0 ТУ 6-19-307-86
Основание	естественное, песчаная подготовка толщ. 10см												
Уклон													
Длина	81.0	0.0082				45.0	0.03	43.0	0.005	0.01	202.0	11.0	0.005
Расстояние	18.0	26.0	16.0	21.0	23.0	22.0	23.0	20.0	202.0			11.0	
Номер колодца, точки, угла поворота	1	2	3	4	5	6	7	8	мини КНС-8			КГ	8

Организация: ООО "Предприятие "Строй-Сигма-Сервис"				
Объект: Московская обл., Красногорский муниципальный район, г.п. Нахадино, СНТ "Березка". Наружные сети канализации (внутриплощадочные)				
Исполнительная схема канализации. Профиль К1, К1Н ул.Зеленая (север) лист 25	Должность	Фамилия	Дата	Подпись
	Директор	Силкин	11.2015г	
	Инженер	Фатеева	11.2015г	