


М 1:500 по горизонтали
1:100 по вертикали

К1
ул. Ягодная (север)

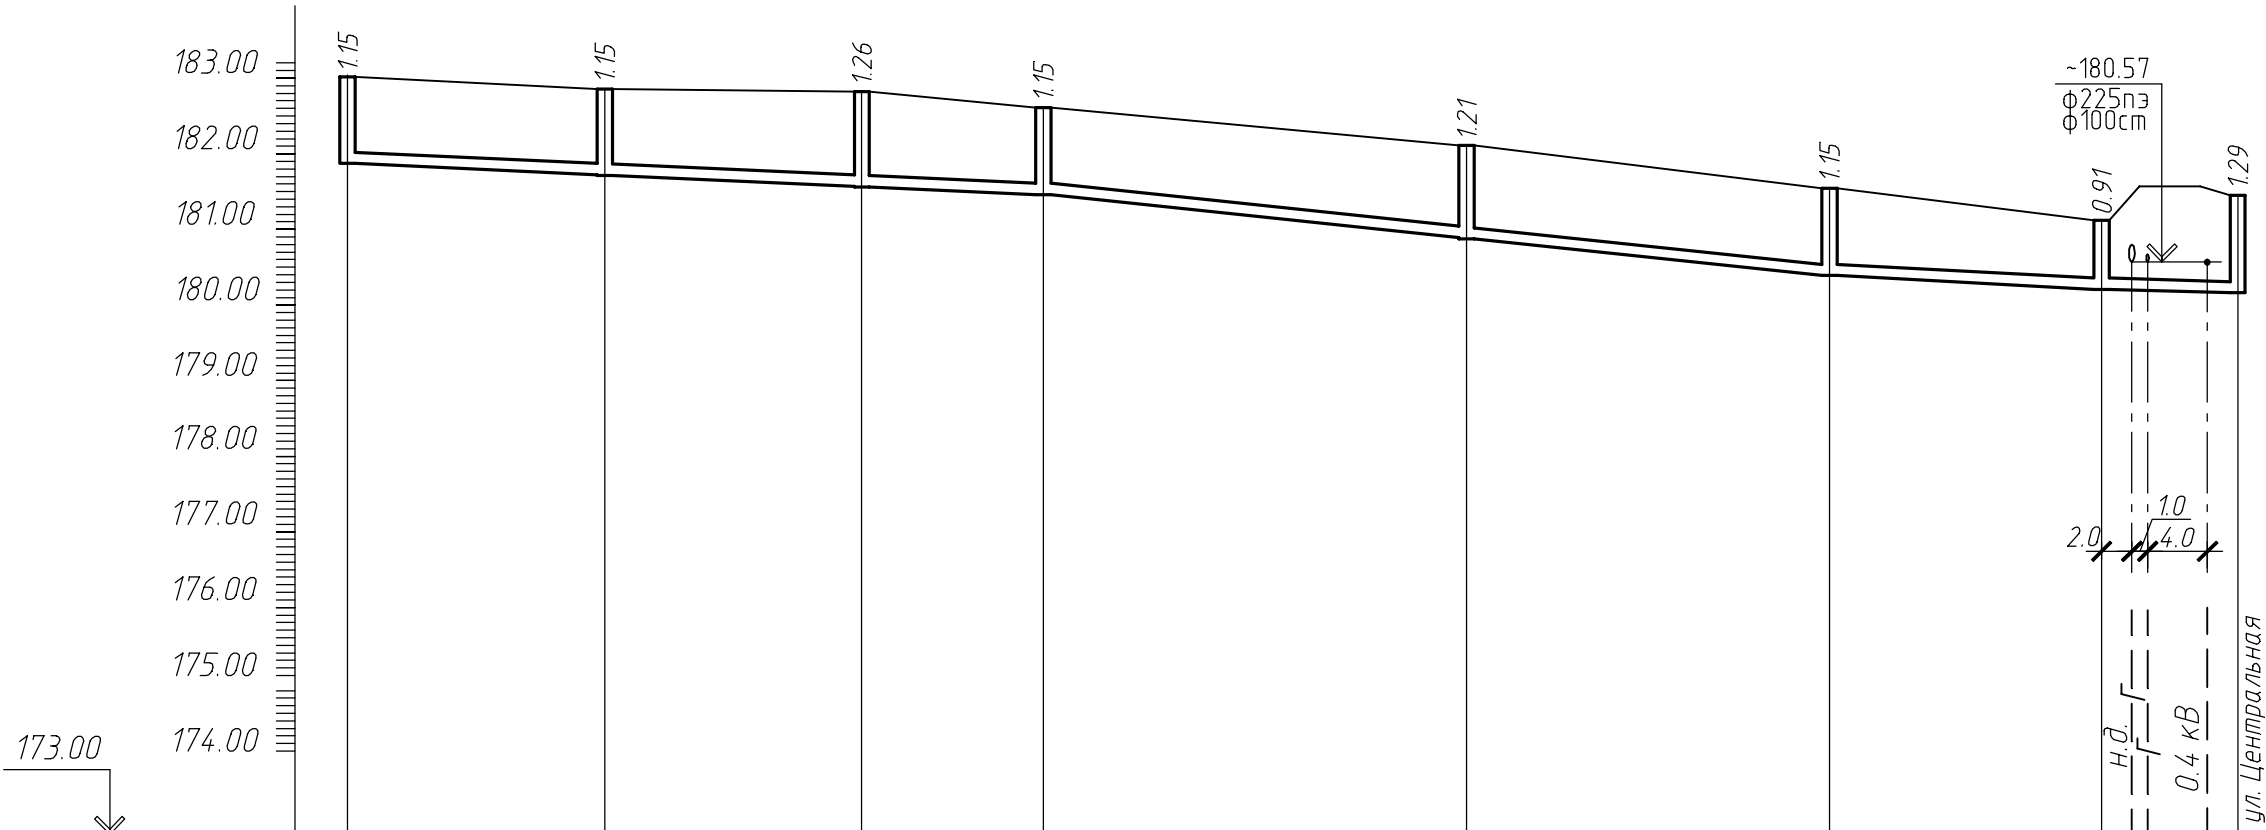

| | | | | | | | | |
|-------------------------------------|--|--------|--------|--------|--------|--------|--------|--------|
| Отметка лотка или низа трубы | 181.87 | 181.71 | 181.56 | 181.46 | 180.90 | 180.39 | 180.21 | 180.16 |
| Проектная отметка земли | 183.02 | 182.86 | 182.82 | 182.61 | 182.11 | 181.54 | 181.12 | 181.45 |
| Натурная отметка земли | 183.02 | 182.86 | 182.82 | 182.61 | 182.11 | 181.54 | 181.12 | 181.45 |
| Обозначение трубы и тип изоляции | Труба канализационная раструбная ПВХ Ø160х4.0 ТУ 6-19-307-86 | | | | | | | |
| Основание | естественное, песчаная подготовка толщ. 10см | | | | | | | |
| Длина | 46.0 | 17.0 | 17.0 | 12.0 | 52.0 | 28.0 | 24.0 | 18.0 |
| Уклон | | 0.009 | 0.009 | 0.009 | 0.009 | 0.020 | 0.005 | 0.005 |
| Расстояние | | 17.0 | 17.0 | 12.0 | 28.0 | 24.0 | 18.0 | 9.0 |
| Номер колодца, точки, угла поворота | 1 | 2 | 3 | 4 | 5 | 6 | 7 | 53 |

| | | | | |
|---|-----------|---------|----------|---------|
| Организация: ООО "Предприятие "Строй-Сигма-Сервис" | | | | |
| Объект: Московская обл., Красногорский муниципальный район, г.п. Нахадино, СНТ "Березка". Наружные сети канализации (внутриплощадочные) | | | | |
| Исполнительная схема канализации. Профиль К1 ул.Ягодная (север) лист 21 | Должность | Фамилия | Дата | Подпись |
| | Директор | Силкин | 11.2015г | |
| | Инженер | Фатеева | 11.2015г | |