


Отметка лотка или низа трубы	179.52	179.34	179.26	179.16	178.98	178.63
Проектная отметка земли	180.67	180.57	180.43	180.42	180.23	180.06
Натурная отметка земли	180.67	180.57	180.43	180.42	180.23	180.06
Обозначение трубы и тип изоляции	Труба канализационная раструбная ПВХ Ø160х4.0 ТУ 6-19-307-86					
Основание	естественное, песчаная подготовка толщ. 10см					
Длина	106.0					0.005
Уклон						0.032
Расстояние	35.0	17.0	19.0	35.0	11.0	
Номер колодца, точки, угла поворота	1	2	3	4	5	КГ-32

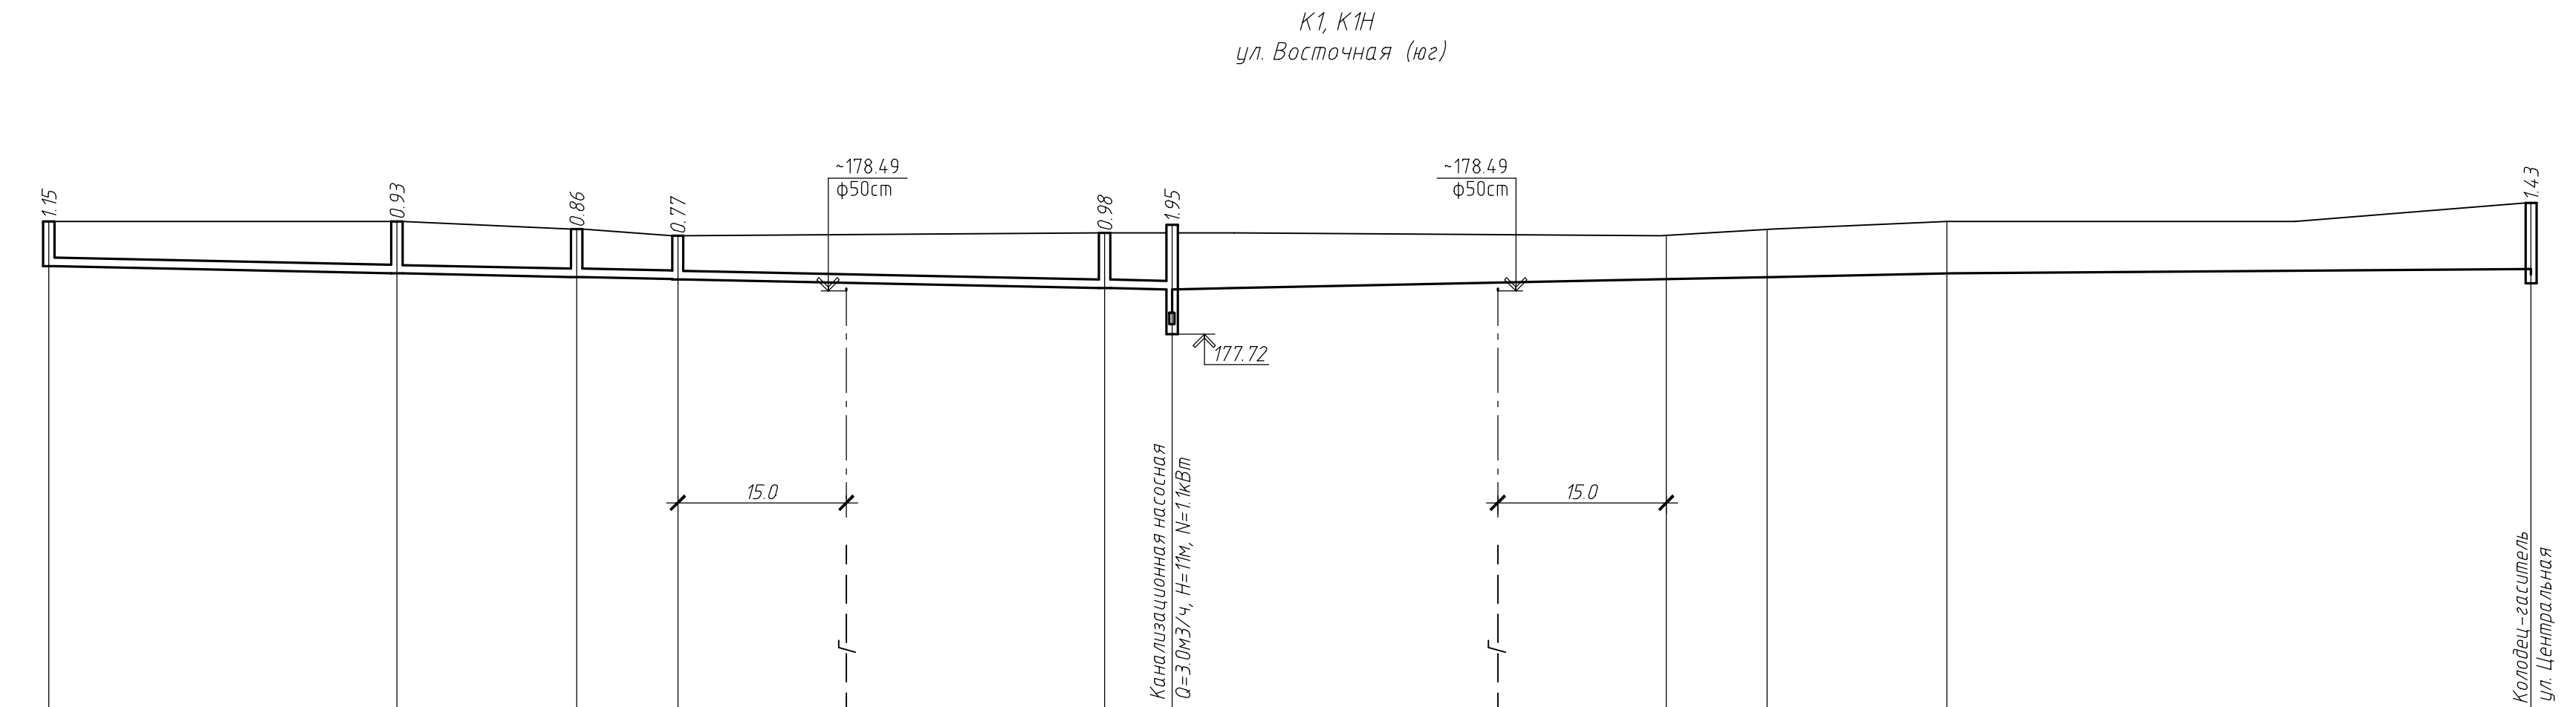

179.73	179.73	179.59	179.47	179.52	179.52	179.47	179.59	179.73	180.06	178.88	178.63
179.73	179.73	179.59	179.47	179.52	179.52	179.47	179.59	179.73	180.06	178.88	178.63
179.73	179.73	179.59	179.47	179.52	179.52	179.47	179.59	179.73	180.06	178.88	178.63
Труба канализационная расструбная ПВХ Ø160x4.0 ТУ 6-19-307-86					2 трубы напорные из полиэтилена ПЭ 80 SDR21 PN 6.3 тип "С" с маркировкой "техническая" ГОСТ 18599-2001						
естественное, песчаная подготовка толщ. 10см											
100.0	0.004				0.003						121.0
31.0	16.0	9.0	38.0	6.0	121.0						
6	7	8	9	10 мину КНС-19					КГ-32		

Организация:	ООО "Предприятие "Строй-Сигма-Сервис"			
Объект:	Московская обл., Красногорский муниципальный район, г.п. Нахадино, СНТ "Березка". Наружные сети канализации (внутриплощадочные)			
Исполнительная схема канализации. Профиль К1, К1Н ул.Восточная (север, юг) лист 36	Должность	Фамилия	Дата	Подпись
	Директор	Сулкин	11.2015г	
	Инженер	Фатеева	11.2015г	<i>Евгения</i>