


М 1:500 по горизонтали
1:100 по вертикали

К1
ул. Озерная – ул. Центральная

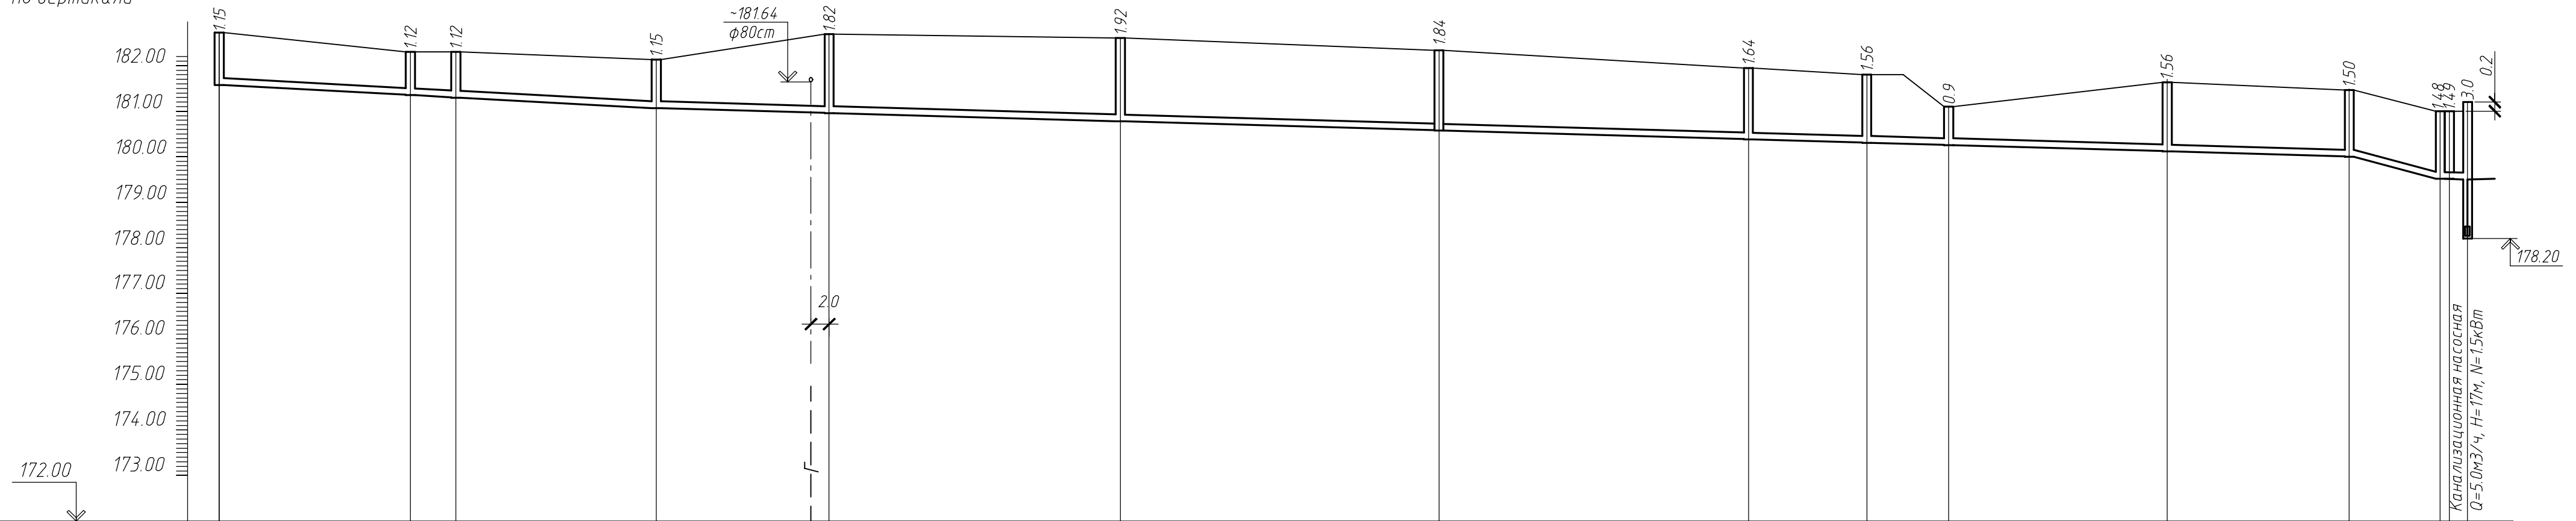

Отметка лотка или низа трубы	181.58	181.32	181.26	180.98	180.87	180.69	180.50	180.31	180.24	180.20	180.07	179.96	179.52	179.50	179.50		
Проектная отметка земли	182.73	182.30	182.30	182.13	182.69	182.61	182.34	181.95	181.80	181.10	181.63	181.46	181.00	181.00	181.00		
Натурная отметка земли	182.73	182.30	182.30	182.13	182.69	182.61	182.34	181.95	181.80	181.10	181.63	181.46	181.00	181.00	181.00		
Обозначение трубы и тип изоляции		Труба канализационная раструбная ПВХ Ø160х4.0 ТУ 6-19-307-86															
Основание		естественное, песчаная подготовка толщ. 10см															
Длина	48.0	0.012			186.0	0.005									10.0	0.045	0.005
Уклон																	
Расстояние		21.0	5.0	22.0	19.0	32.0	35.0	34.0	13.0	9.0	24.0	20.0	10.0	10.0	10.0		
Номер колодца, точки, угла поворота	1	2	3	4	5	6	7	8	9	10	11	12	13 КНС-3	14			

Организация:	ООО " Предприятие " Строй- Сигма- Сервис"				
Объект:	Московская обл., Красногорский муниципальный район, г.п. Нахабино, СНТ "Березка". Наружные сети канализации (внутриплощадочные)				
Исполнительная схема канализации. Профиль К1 ул.Озерная-Центральная лист 13	Должность	Фамилия	Дата	Подпись	
	Директор	Сулкин	11.2015г		
	Инженер	Фатеева	11.2015г	