


М 1:500 по горизонтали
1:100 по вертикали

К1
ул. Ольховая (север)

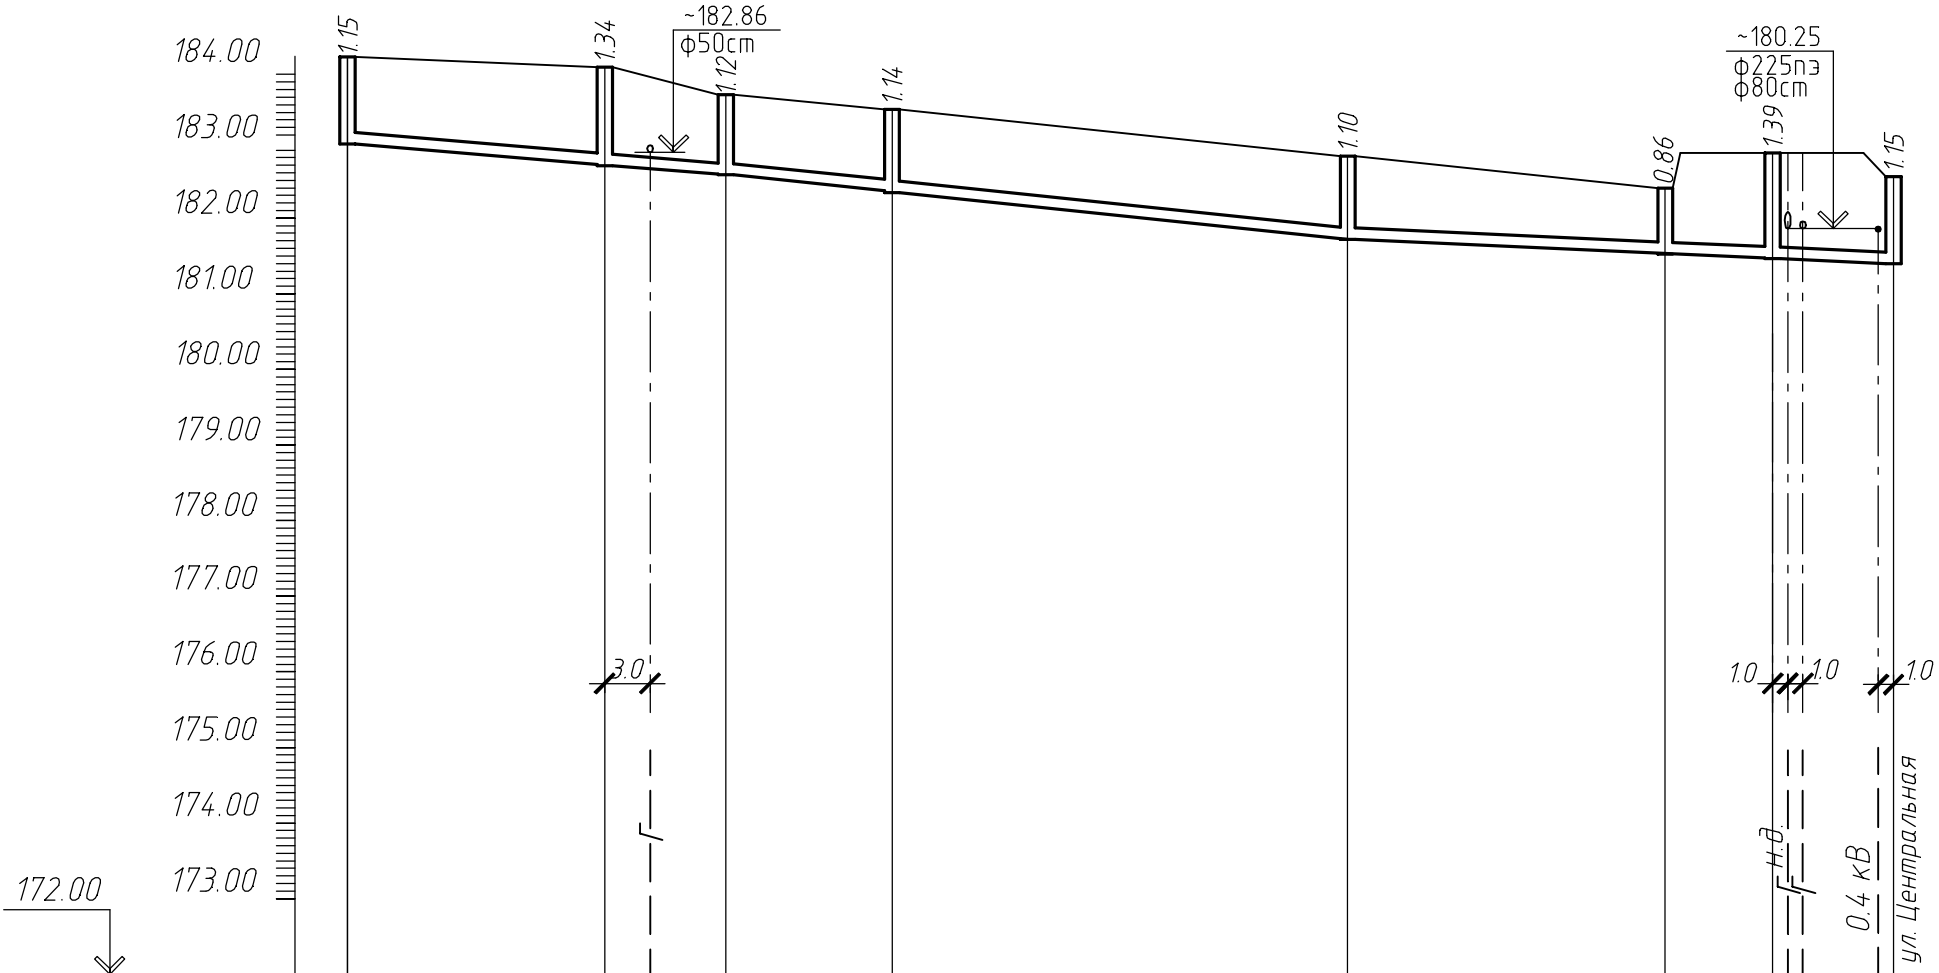

Отметка лотка или низа трубы	182.98	182.66	182.51	182.30	181.72	181.53	181.47	181.40
Проектная отметка земли	184.13	184.00	183.63	183.44	182.82	182.39	182.86	182.55
Натурная отметка земли	184.13	184.00	183.63	183.44	182.82	182.39	182.86	182.55
Обозначение трубы и тип изоляции	Труба канализационная раструбная ПВХ Ø160x4.0 ТУ 6-19-307-86							
Основание	естественное, песчаная подготовка толщ. 10см							
Длина	66.0	0.019				36.0	0.008	
Расстояние	17.0	8.0	11.0	30.0	21.0	7.0	8.0	
Номер колодца, точки, угла поворота	1	2	3	4	5	6	7	57

Организация: ООО "Предприятие "Строй-Сигма-Сервис"				
Объект: Московская обл., Красногорский муниципальный район, г.п. Нахадино, СНТ "Березка". Наружные сети канализации (внутриплощадочные)				
Исполнительная схема канализации. Профиль К1 ул.Ольховая (север) лист 17	Должность	Фамилия	Дата	Подпись
	Директор	Силкин	11.2015г	
	Инженер	Фатеева	11.2015г	