


ул. Восточная-ул. Фруктовая

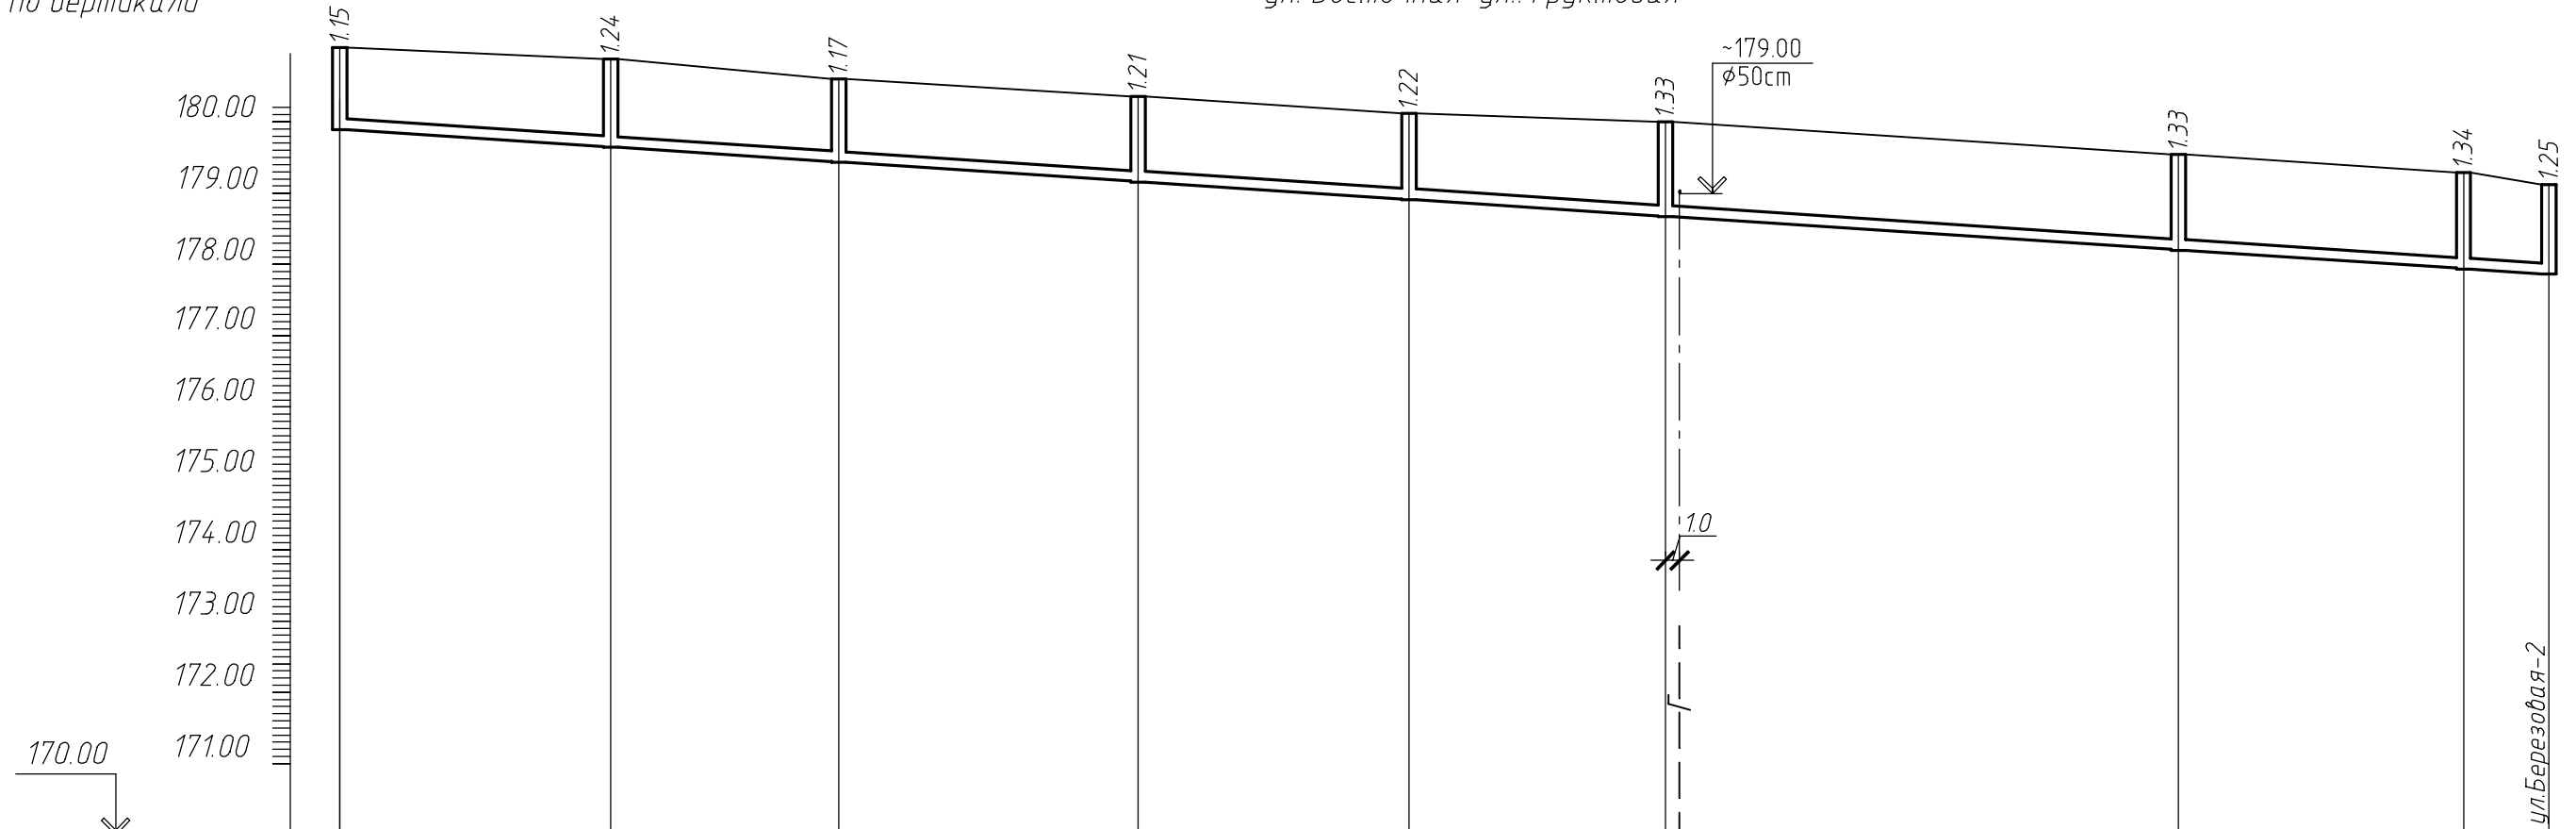

Отметка лотка или низа трубы	179.89	179.64	179.43	179.15	178.90	178.67	178.21	177.95	177.87	
Проектная отметка земли	181.04	180.88	180.60	180.36	180.12	180.00	179.54	179.29	179.12	
Натурная отметка земли	181.04	180.88	180.60	180.36	180.12	180.00	179.54	179.29	179.12	
Обозначение трубы и тип изоляции	Труба канализационная раструбная ПВХ Ø160х4.0 ТУ 6-19-307-86									
Основание	естественное, песчаная подготовка толщ. 10см									
Длина \ Уклон	155.0								0.013	
Расстояние		19.0	16.0	21.0	19.0	18.0	36.0	20.0	6.0	
Номер колодца, точки, угла поворота	11	12	13	14	15	16	17	18	19	

Организация: ООО "Предприятие "Строй-Сизма-Сервис"				
Объект: Московская обл., Красногорский муниципальный район, г.п. Нахадино, СНТ "Березка". Наружные сети канализации (внутриплощадочные)				
Исполнительная схема канализации. Профиль К1 ул.Восточная-ул.Фруктовая лист 38	Должность	Фамилия	Дата	Подпись
	Директор	Силкин	11.2015г	
	Инженер	Фатеева	11.2015г	