
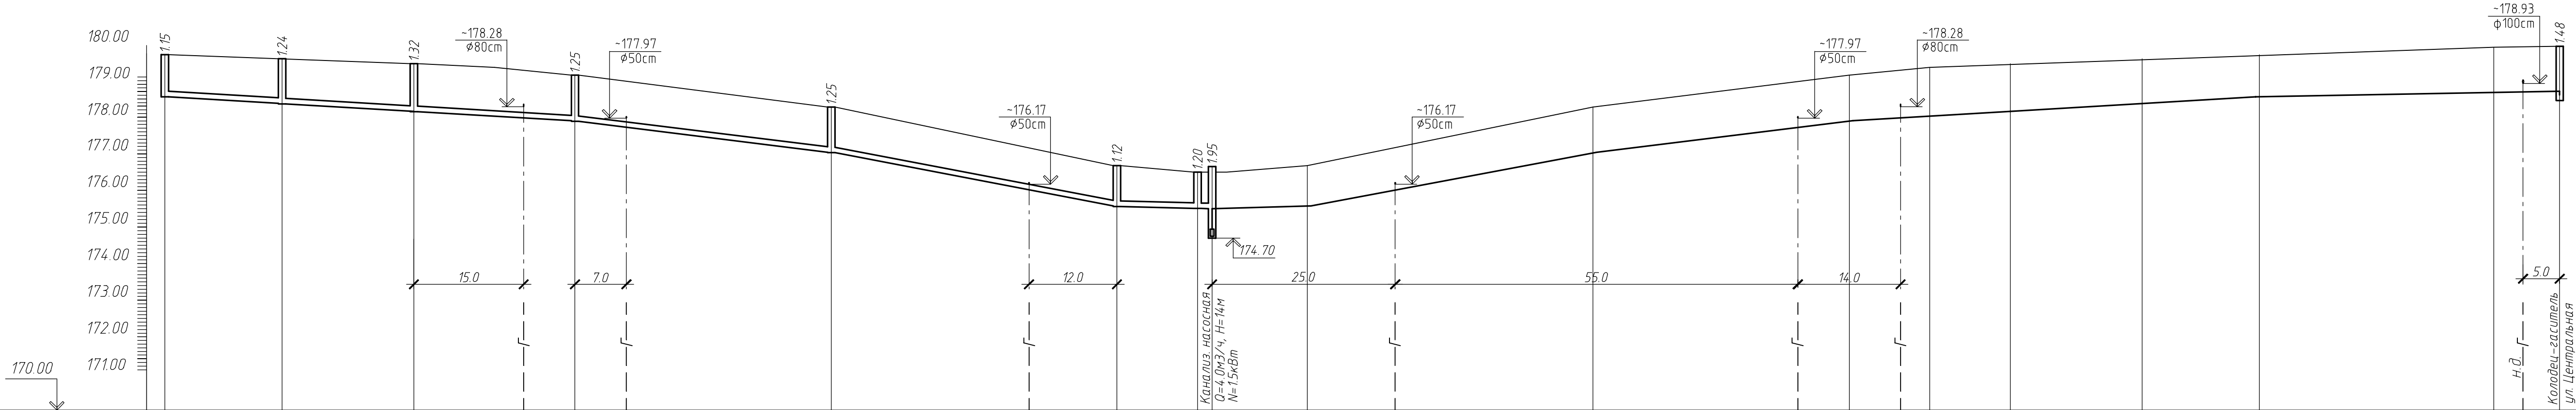


М 1:500 по горизонтали  
1:100 по вертикали

К1, К1Н  
ул. Березовая-2

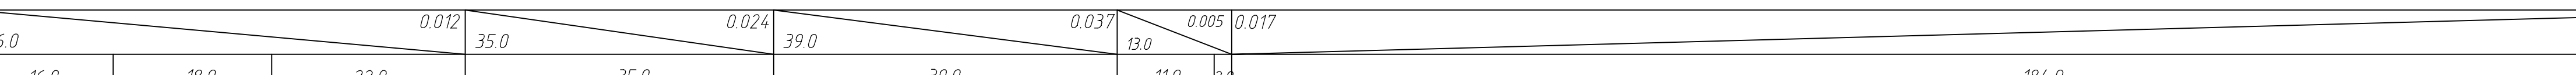

Отметка лотка или низа трубы	178.56	178.36	178.14	177.87	177.03	175.56	175.50									178.71 178.46			
Проектная отметка земли	179.71	179.60	179.46	179.12	178.28	176.68	176.50 176.50 176.50	176.68		178.28		179.12		179.46	179.60	179.71	179.91	179.94	
Натурная отметка земли	179.71	179.60	179.46	179.12	178.28	176.68	176.50 176.50 176.50	176.68		178.28		179.12		179.46	179.60	179.71	179.91	179.94	
Обозначение трубы и тип изоляции	Труба канализационная раструбная ПВХ Ø160x4.0 ТУ 6-19-307-86							2 трубы напорные из полиэтилена ПЭ 80 SDR21 PN 6.3 Ø63x3.0 тип "С" с маркировкой "техническая" ГОСТ 18599-2001											
Основание	естественное, песчаная подготовка толщ. 10см																		
Уклон																			
Длина	56.0			35.0		39.0		13.0									184.0		
Расстояние	16.0	18.0	22.0	35.0	39.0	11.0	2.0	184.0											
Номер колодца, точки, угла поворота	23	24	25	19	20	21	22.0 мини КНС-20											КГ-36	

Организация: ООО "Предприятие "Строй-Сигма-Сервис"				
Объект: Московская обл., Красногорский муниципальный район, г.п. Нахадино, СНТ "Березка". Наружные сети канализации (внутриплощадочные)				
Исполнительная схема канализации. Профиль К1, К1Н ул.Березовая-2 лист 39	Должность	Фамилия	Дата	Подпись
	Директор	Силкин	11.2015г	
	Инженер	Фатеева	11.2015г	